



COPYRIGHT
Helmut Doppelhofer

BESTAND






COPYRIGHT
Huber & Partner
Doppelhofer

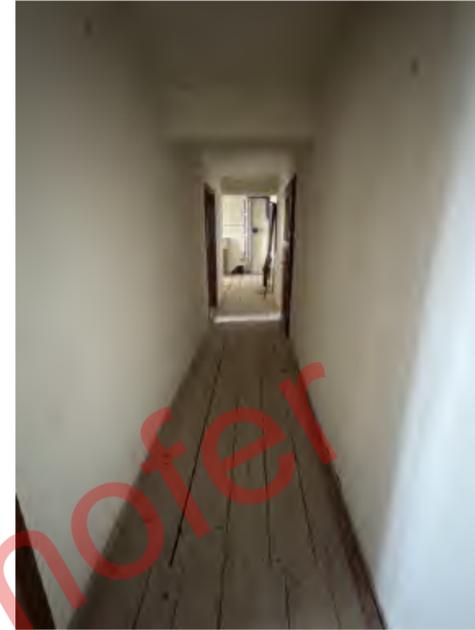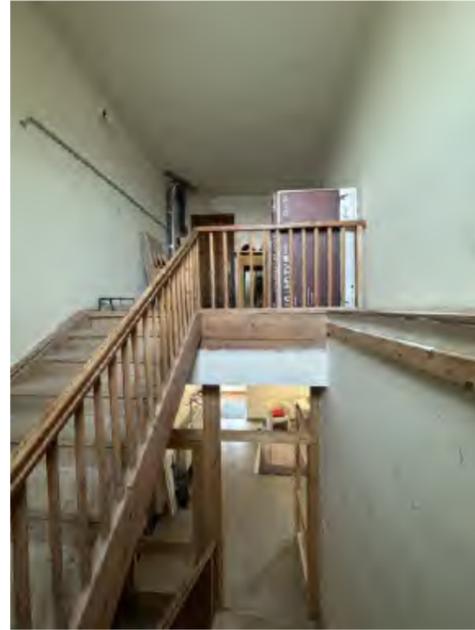

COPYRIGHT
Helmut Doppelhofer




COPYRIGHT
Herzout Doppelhofen

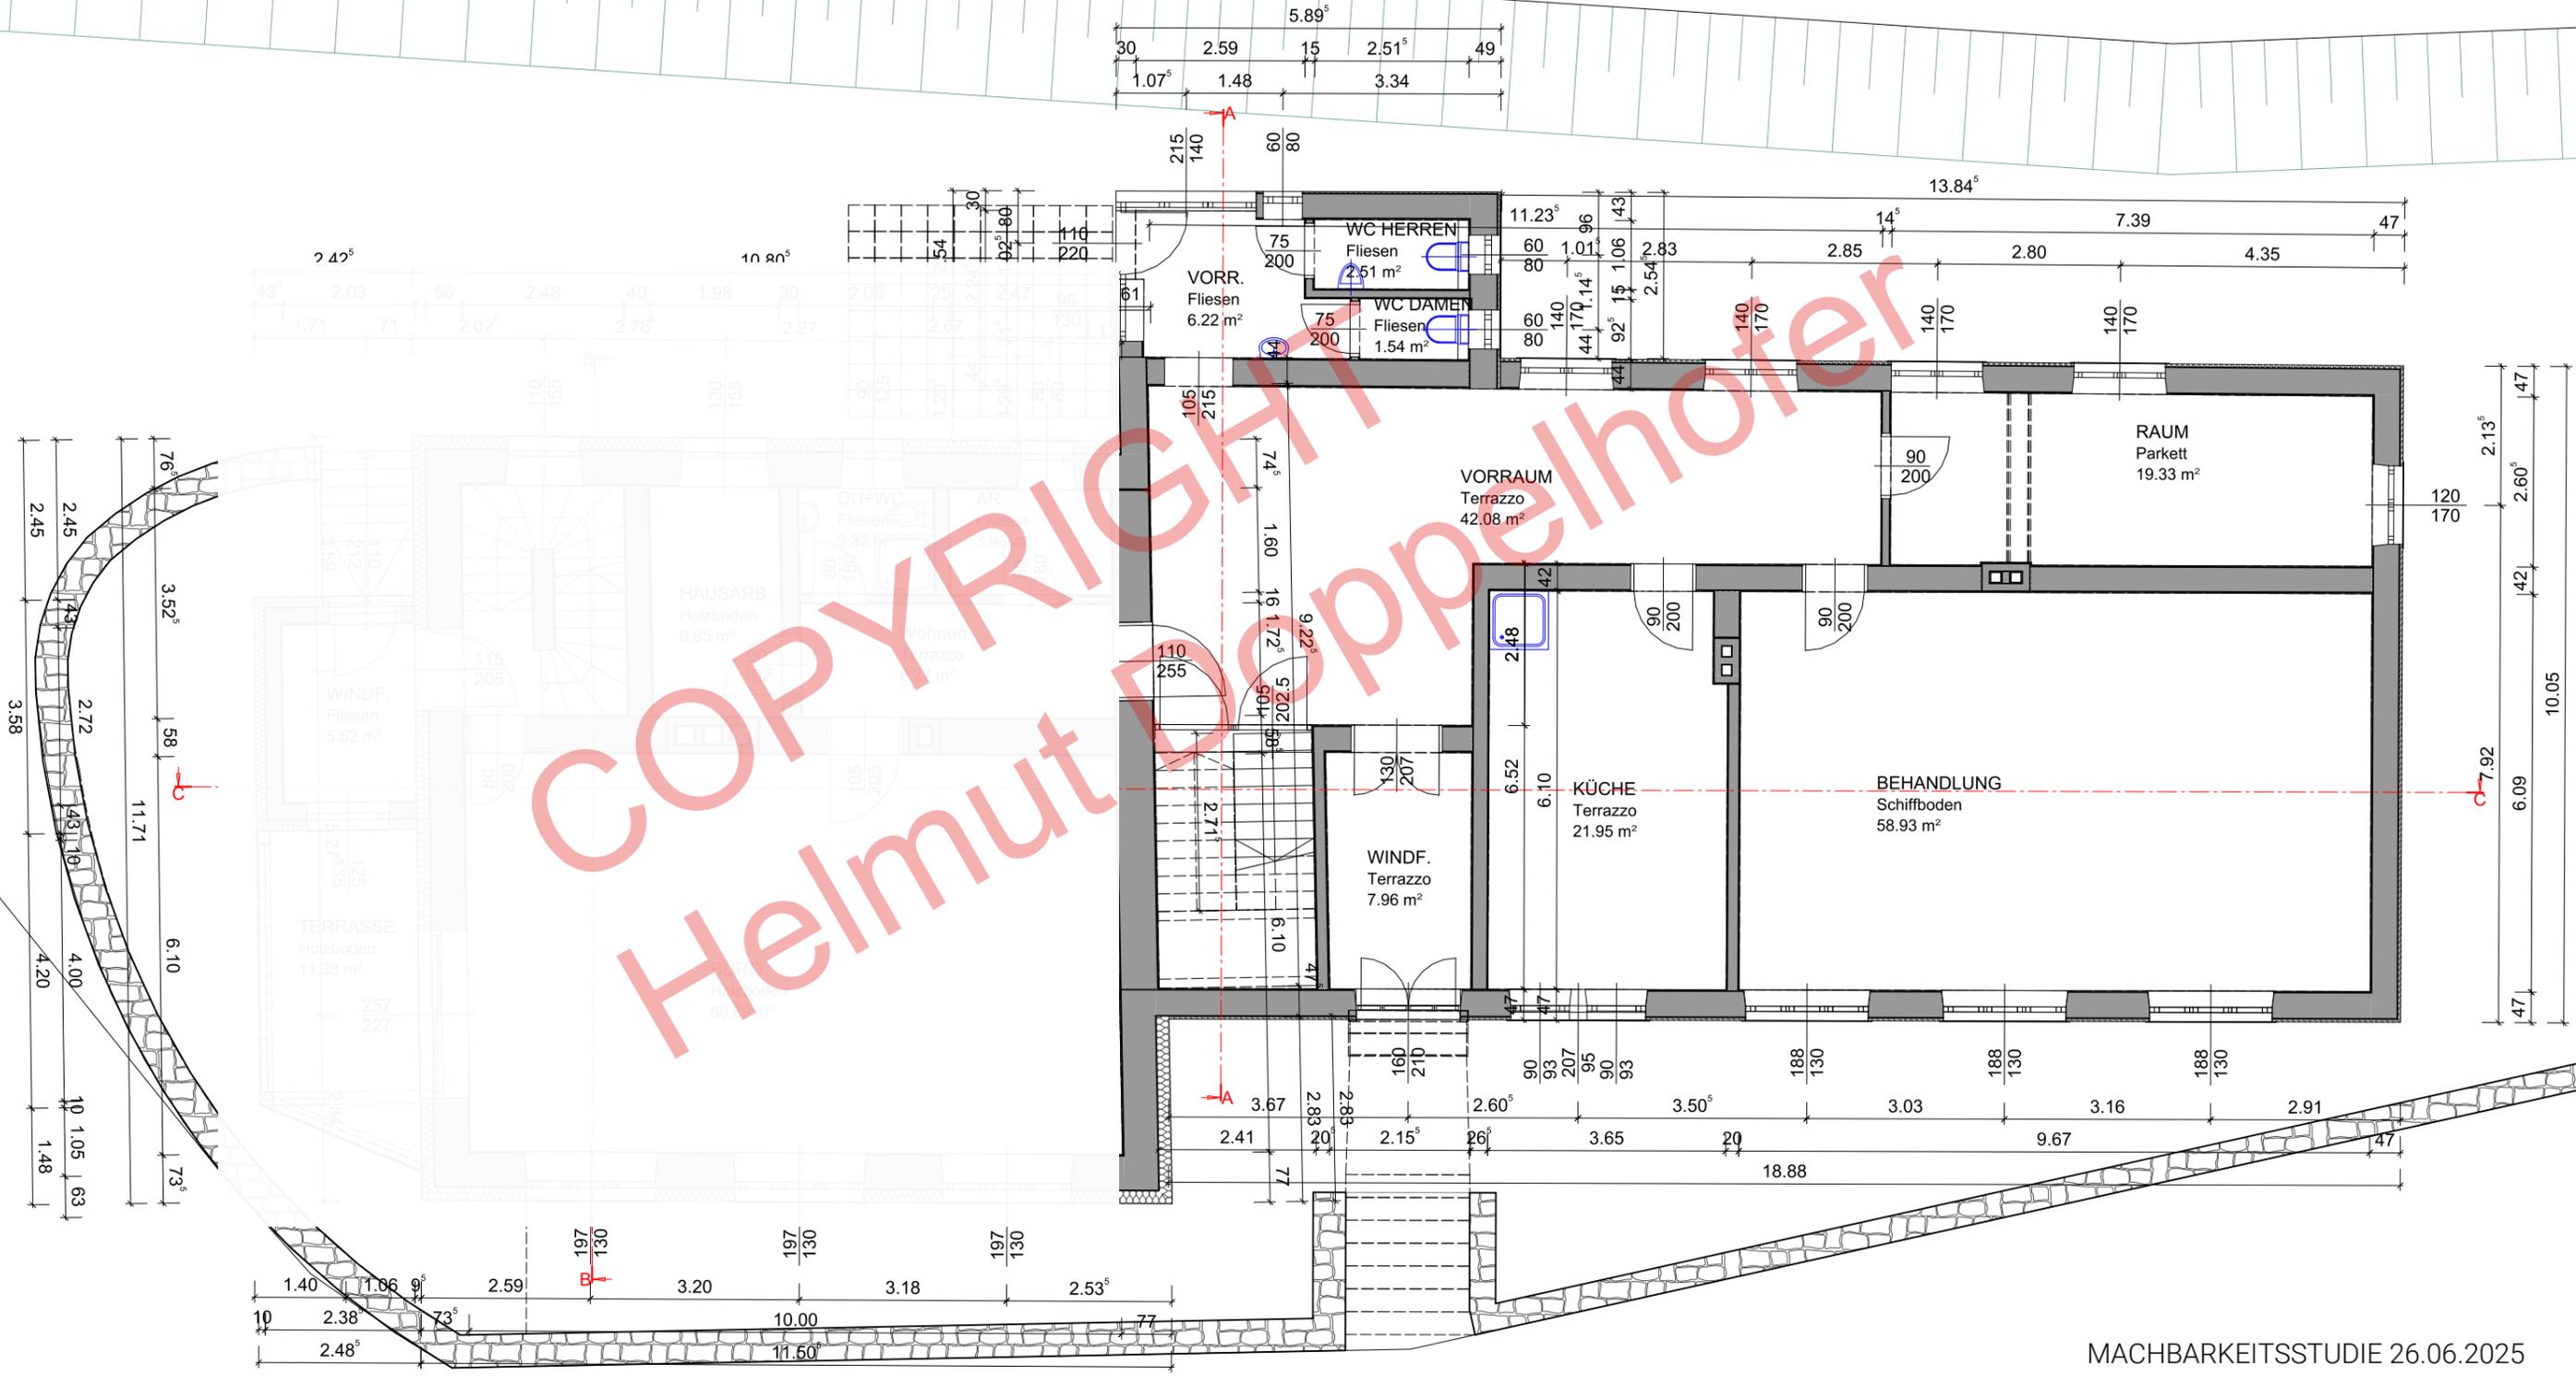

Planungsleistungen sind geistiges Eigentum des Verfassers. Vervielfältigung und Weitergabe an Dritte nur mit Zustimmung des Planverfassers!

Planungsleistungen sind geistiges Eigentum des Verfassers. Die Rechte an den Planungsleistungen sind vorbehalten. Die Weitergabe und die Vervielfältigung dieser Pläne ist ohne schriftliche Genehmigung des Verfassers untersagt.

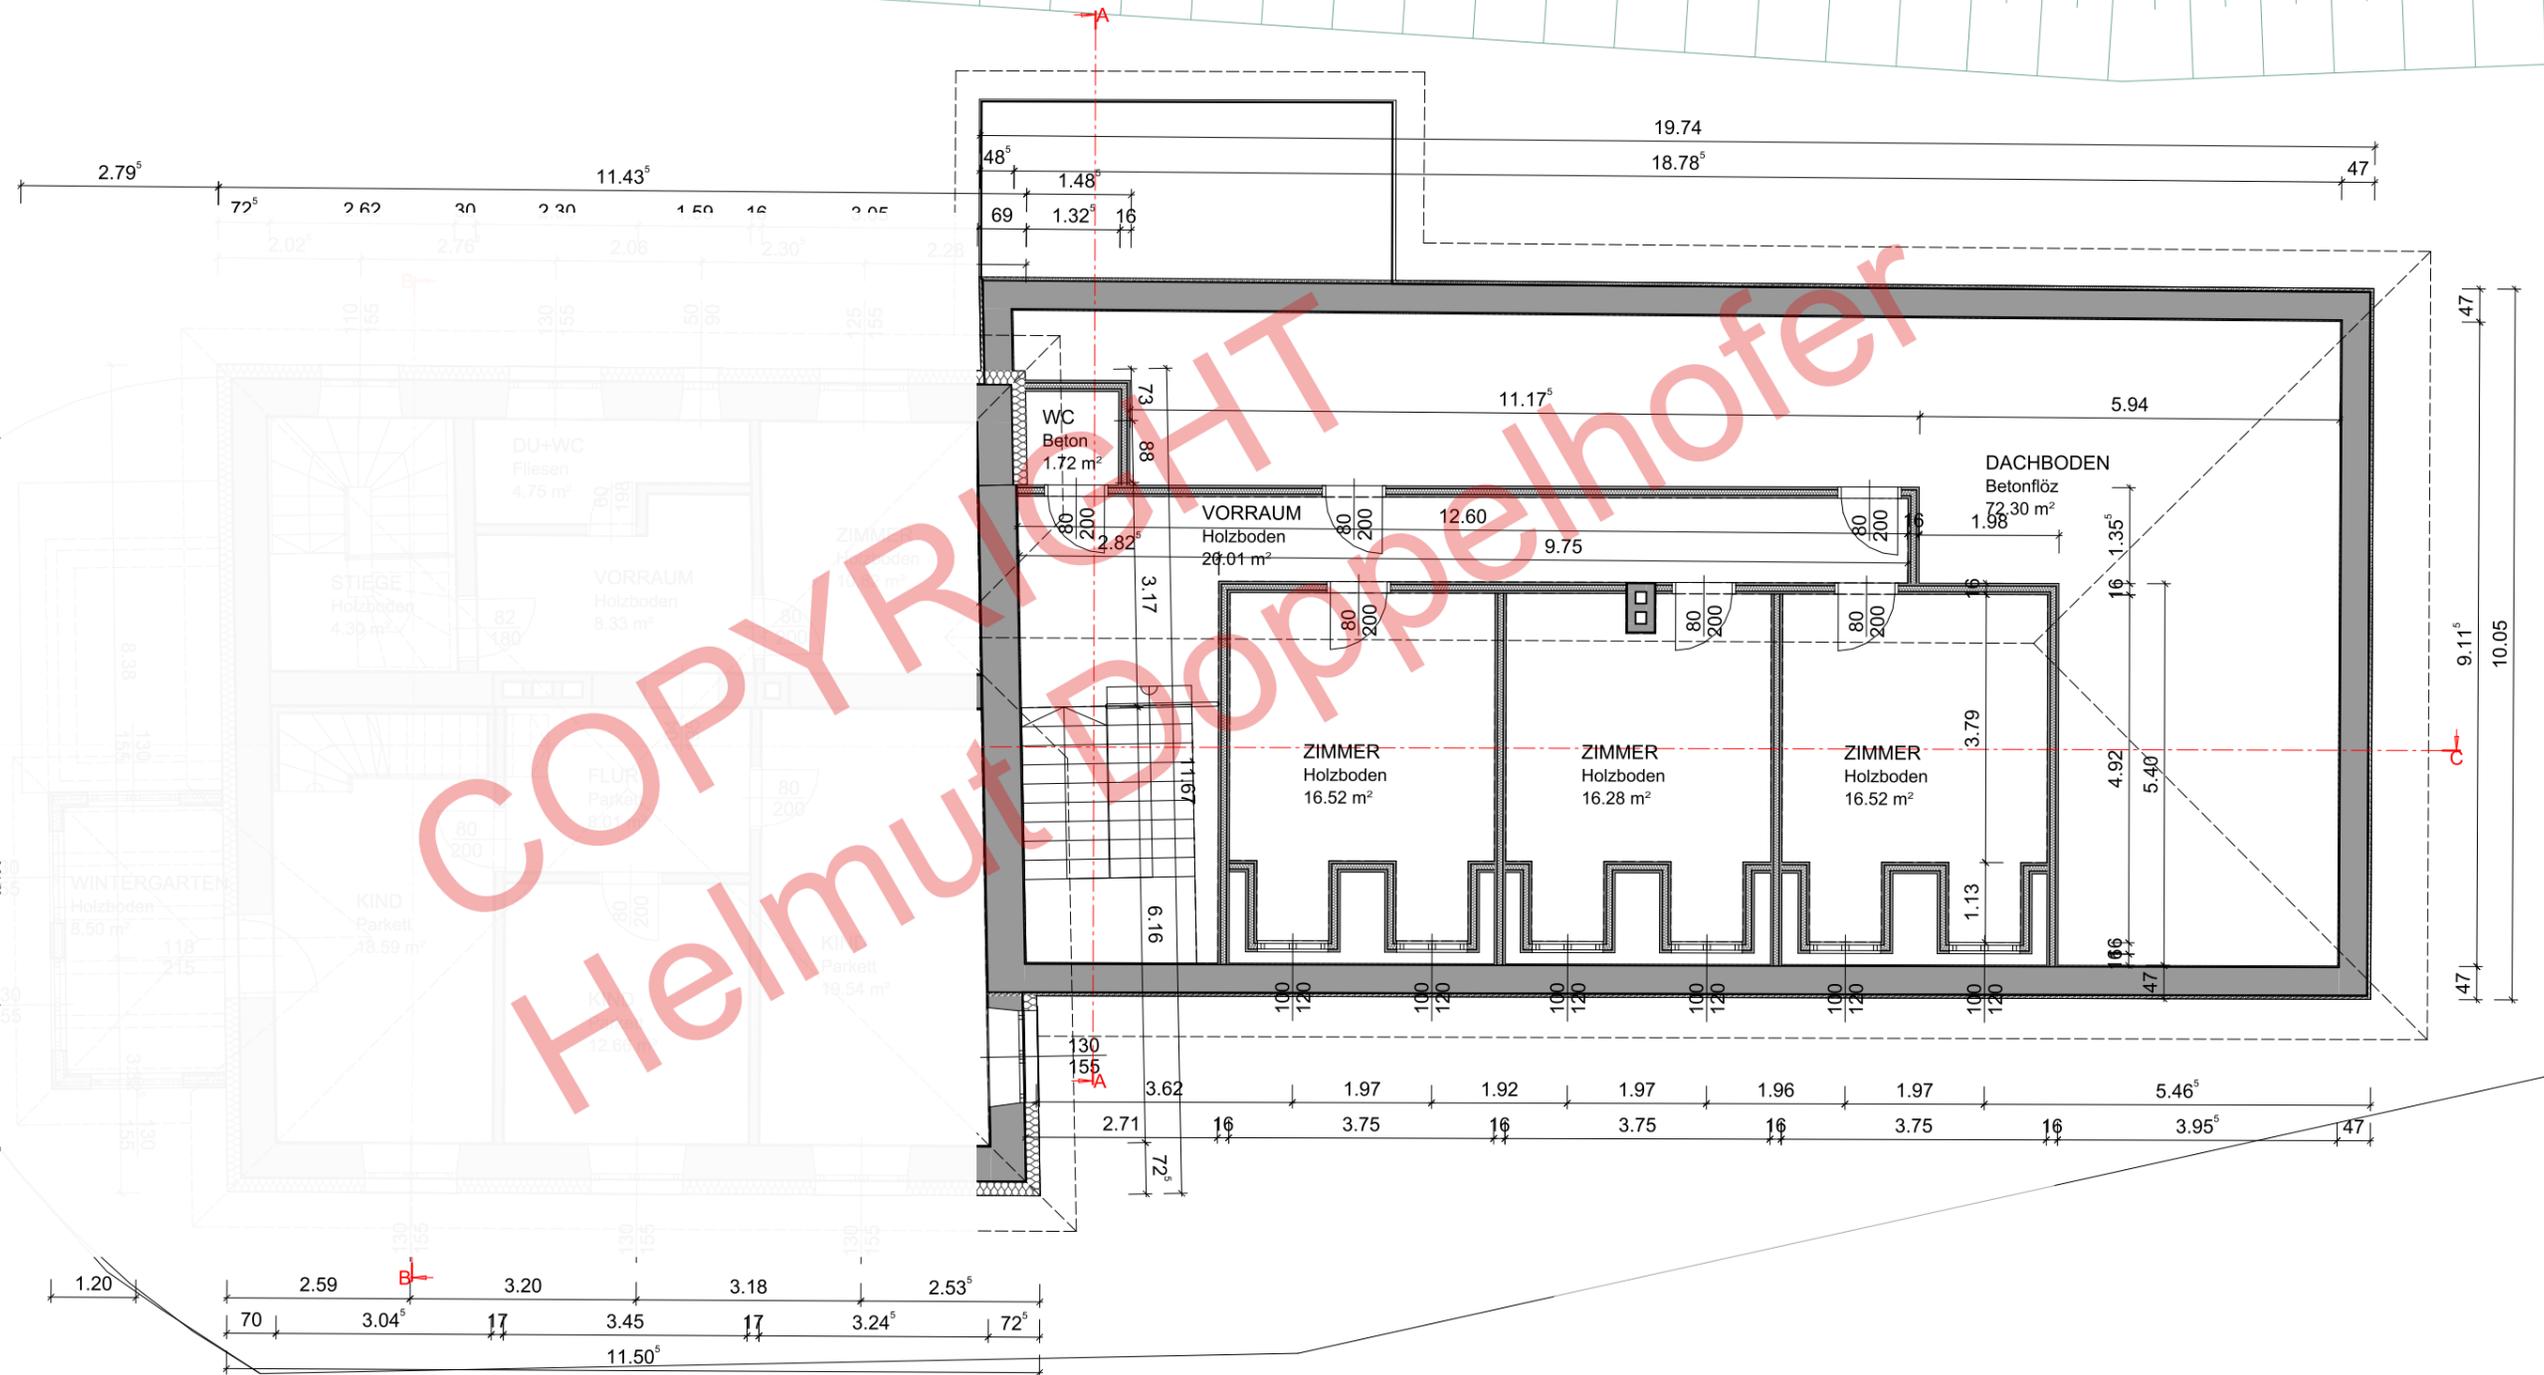




SÜDANSICHT



NORDANSICHT



WESTANSICHT

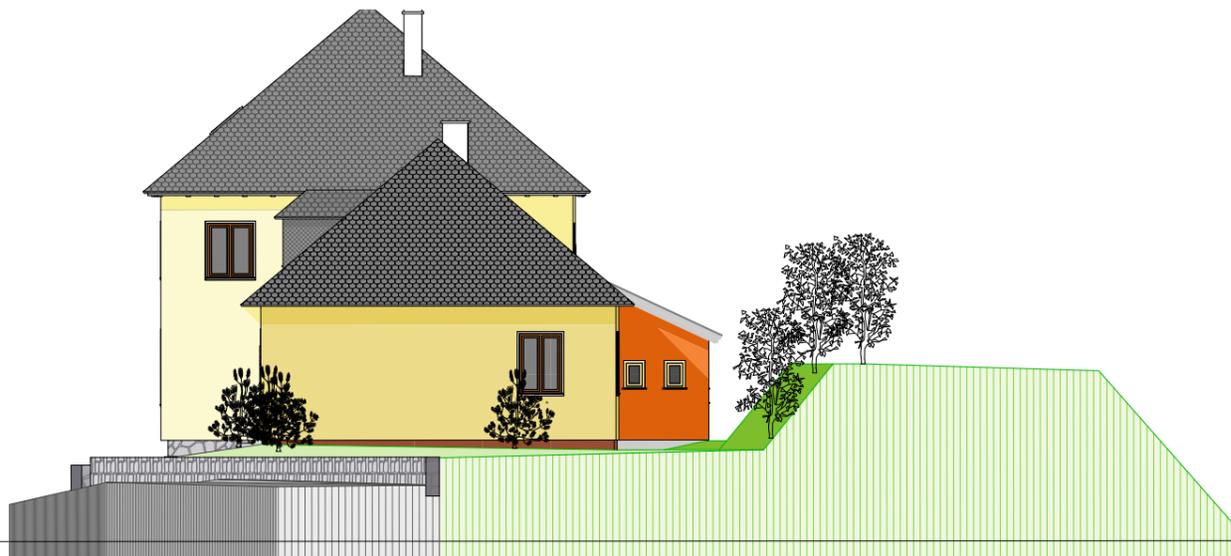

OSTANSICHT

COPYRIGHT
Helmut Doppelhofer

Planungsleistungen sind geistiges Eigentum des Verfassers. Vervielfältigung und Weitergabe an Dritte nur mit Zustimmung des Planverfassers!

- 
- **1950** Errichtung als Erweiterung der bestehenden Schule durch die Dorfgemeinschaft
 - **1993** Sanierung durch die Gemeinde
 - **1998** Schliessung der Schule
 - **1999** Übernahme durch Doppelhofer und Braun: Projekt Kunst und Gesundheit sowie umfangreiche Sanierung und Umbau
 - **2000** Eröffnung und Anschluss an die Kläranlage
 - **2017** Brunnensanierung und Tiefbohrung
 - **2025** Heizkellererneuerung und Installation einer Pelletsheizung

COPYRIGHT
Helmut Doppelhofer

